


小ホールコロナ対策客席図 (145席) <縮尺-/:-: A4>

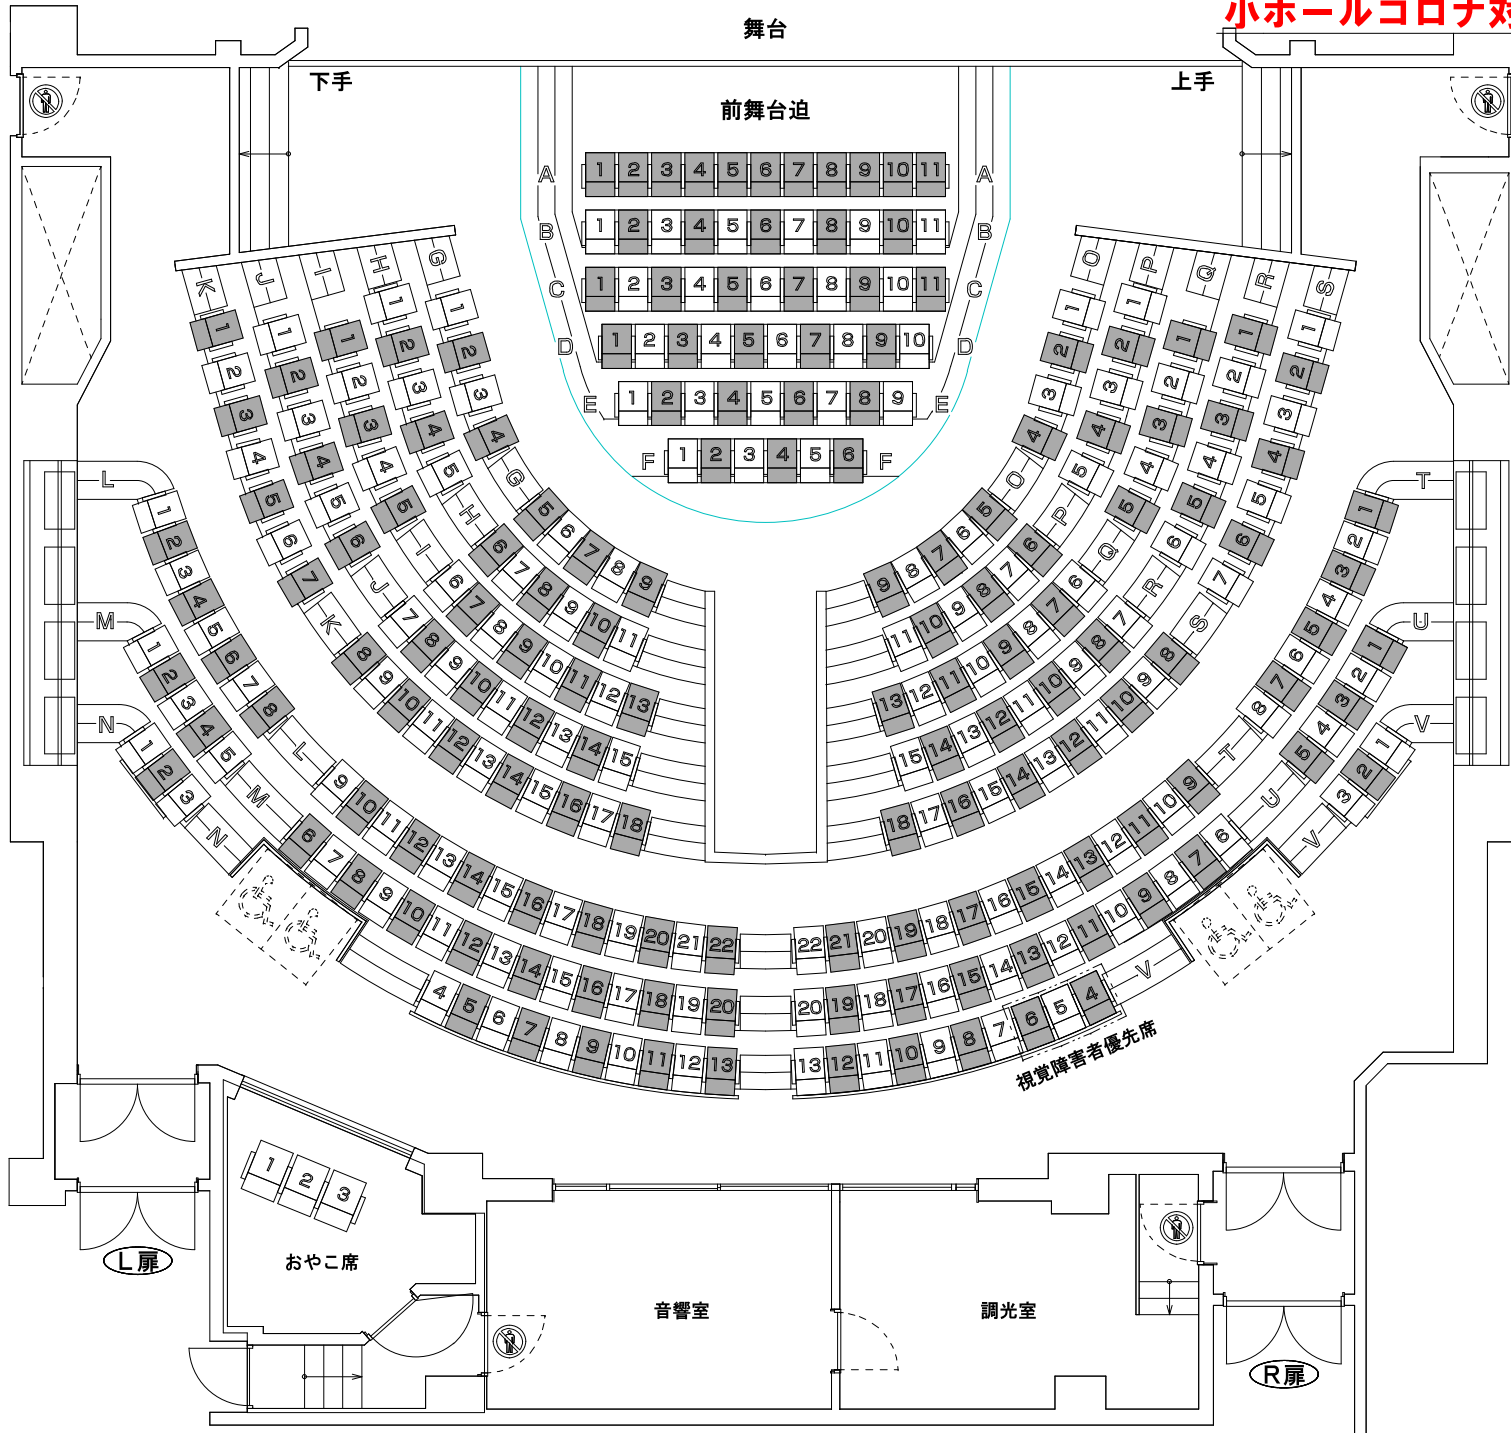

●の座席はご利用できません。

客席数

通常席 ~~300席~~
 (前舞台迫利用時 ~~242席~~)
 おやこ席 ~~116席~~
 3席

センター席番号

- A席 1~11
- B席 1~11
- C席 1~11
- D席 1~10
- E席 1~9
- F席 1~6

L扉席番号

- G席 1~9
- H席 1~11
- I席 1~13
- J席 1~15
- K席 1~18
- L席 1~22
- M席 1~20
- N席 1~13

R扉席番号

- O席 1~9
- P席 1~11
- Q席 1~13
- R席 1~15
- S席 1~18
- T席 1~22
- U席 1~20
- V席 1~13

- V席 4~6 (計3席) は視覚障害者優先席です。
- は車椅子利用可能スペースです。
- 前舞台迫はA席~F席のスペースを利用するため、A席~F席(計58席)を撤去。
- ※前舞台迫の利用の方は、打合せ時に浦添市でだこホールスタッフまでご相談ください。
- ※立ち見及び補助席追加は、消防法の規定により許可できません。

アイム・ユニバース てだこホール
 〒901-2103 沖縄県浦添市仲間1-9-3
 TEL. 098-942-4360 FAX. 098-942-4338
<http://www.tedakohall.jp>